
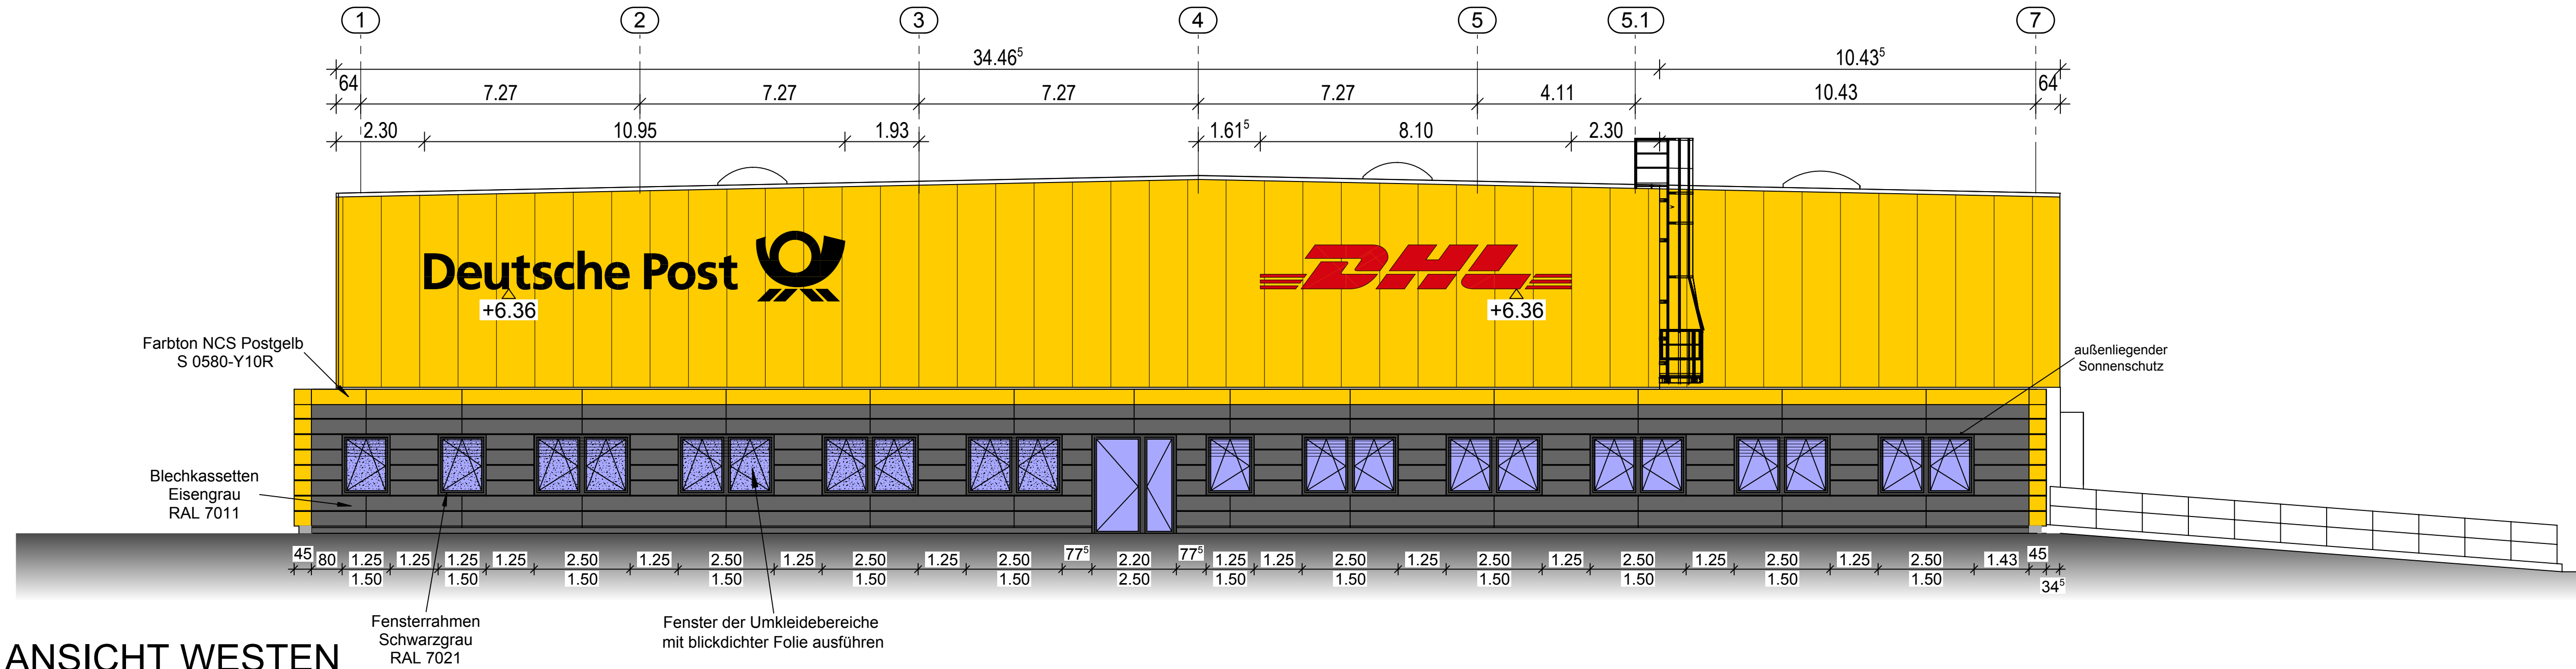
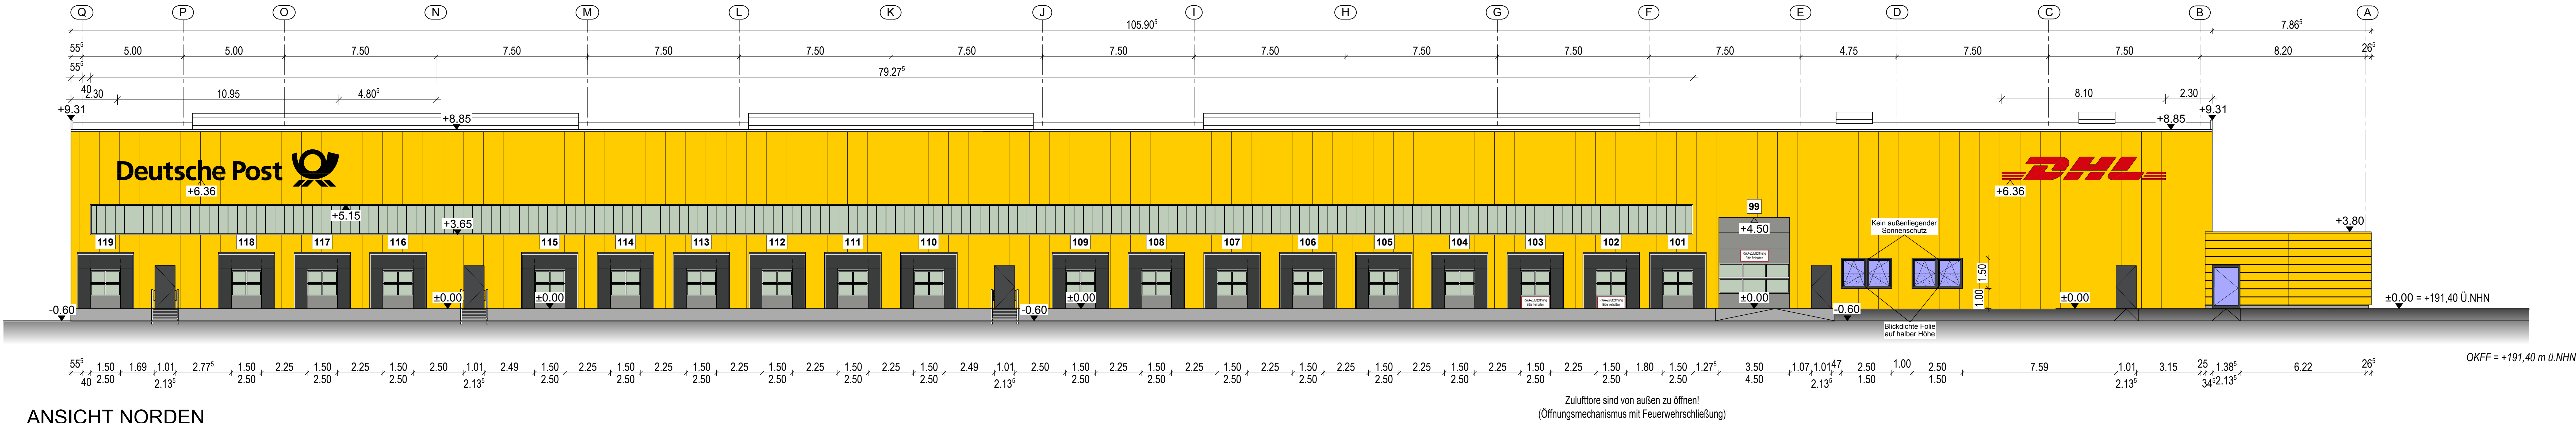
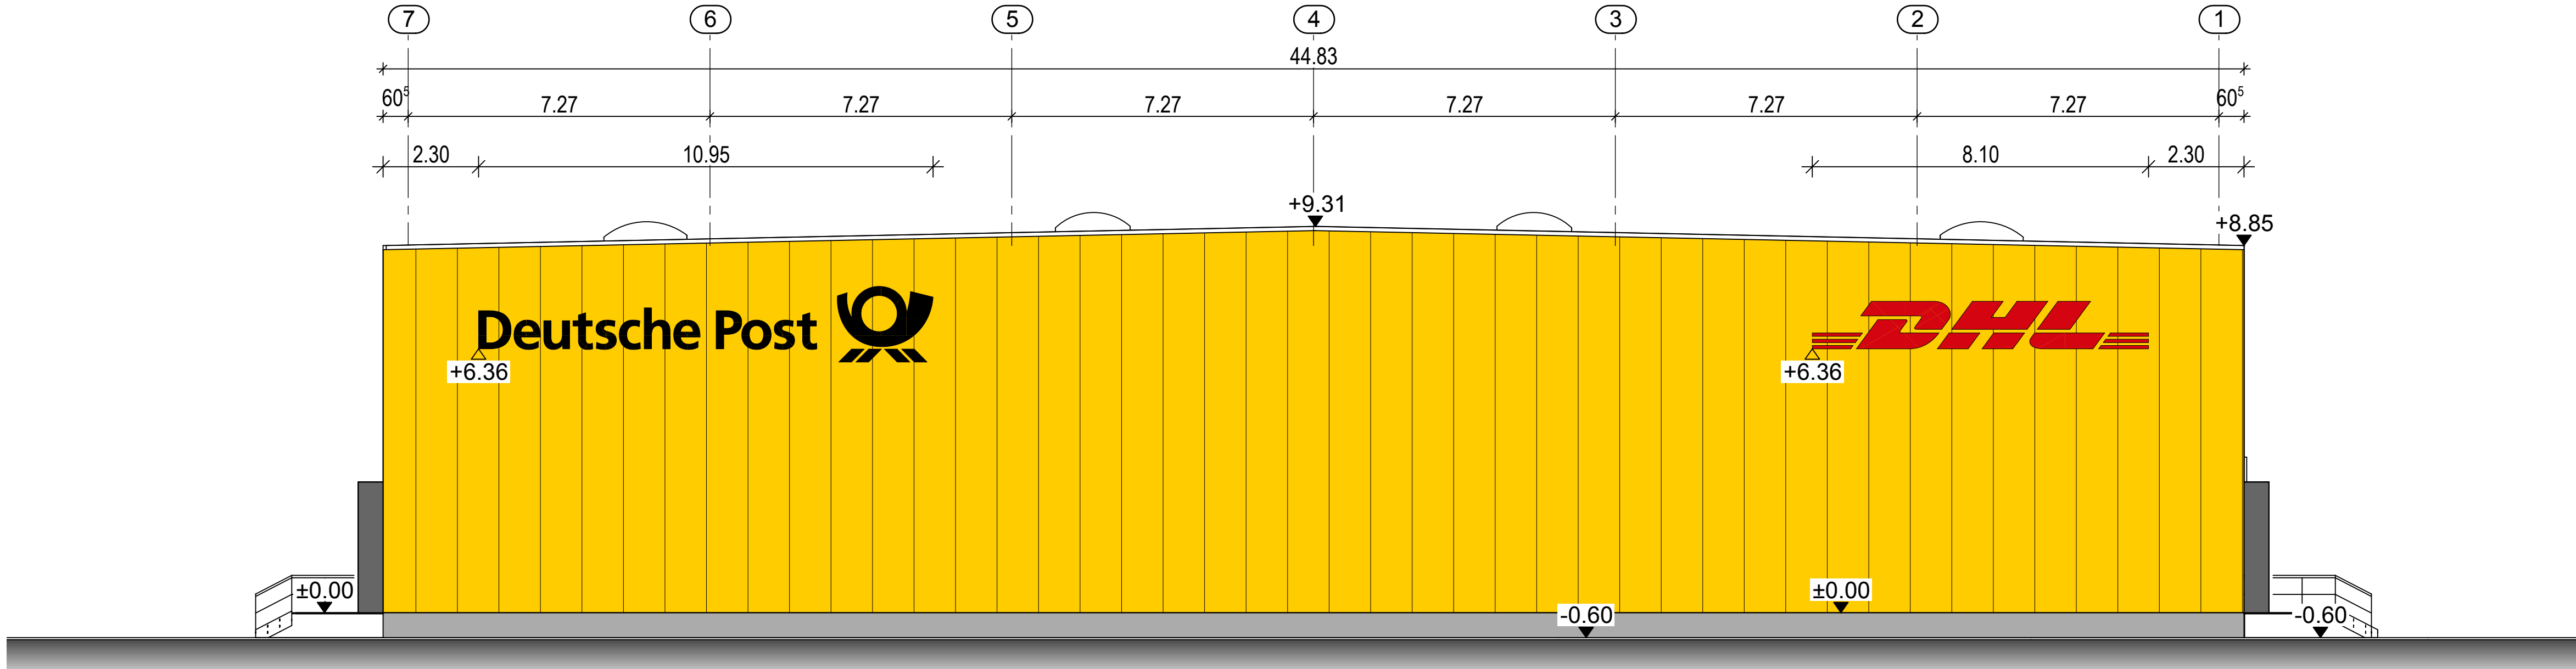


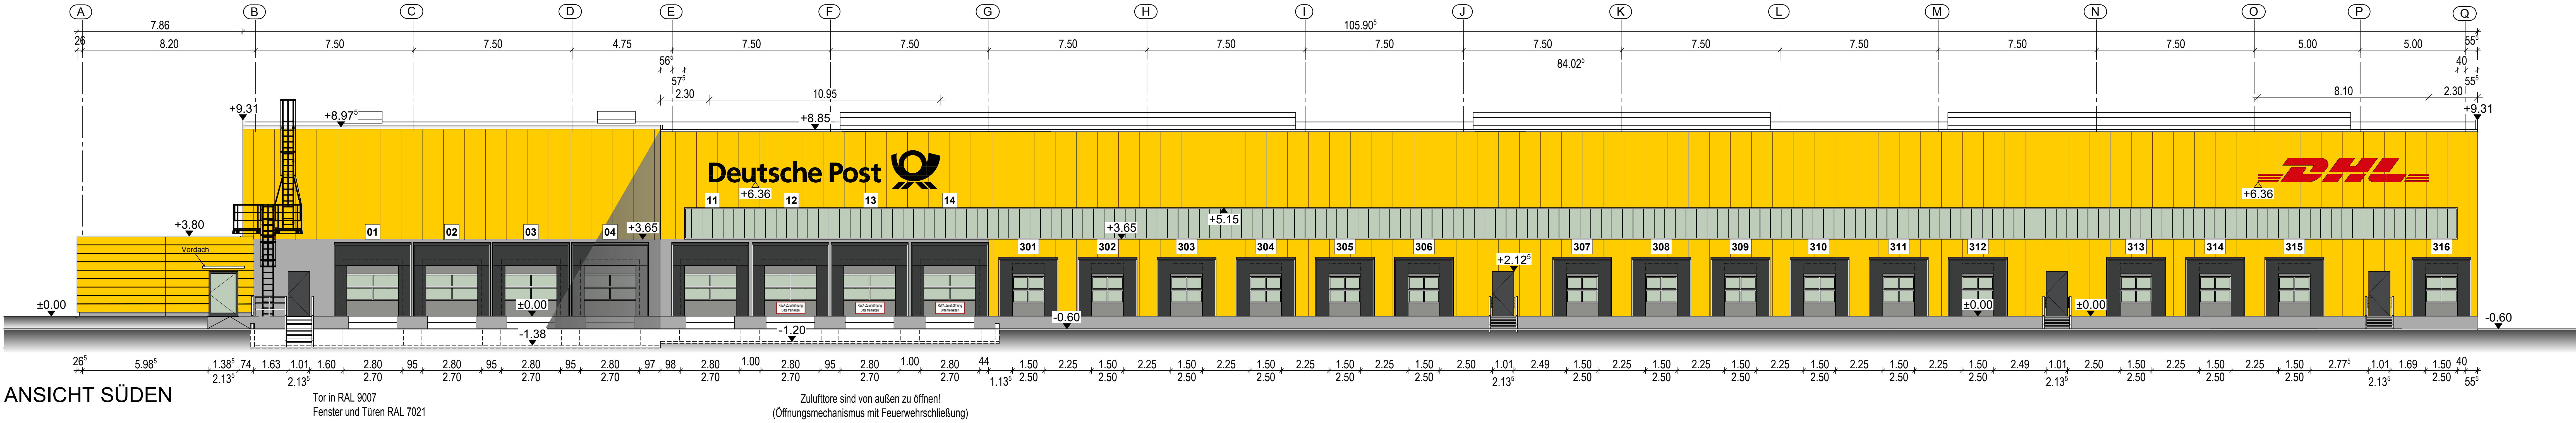

INGENIEURBÜRO DANNENBERG			
47226 Duisburg • Friedrich-Ebert-Str. 38 • Tel.: 02065 / 3066 - 0, Fax - 50 • www.ing-dannenberg.de			
BAUHERR:			
Hellmich Logim Würselen Projektgesellschaft mbH & Co. KG			
Lanterstraße 20, 46539 Dinslaken			
PROJEKT:			
Neubau einer Halle mit Büro- und Sozialgebäude			
für eine mechanisierte DP DHL Zustellbasis			
Palme, Würselen			
BAUTEIL / DARSTELLUNG:			
Ansichten			
Bestandszeichnung			
PROJEKT NR.	Datum	GEZEIGT	GEPRÜFT
42.14	20.12.12	DL	
MASSSTAB	1:100	AC	E 300
INDEX	b		