

LEGENDE :


	BETONFERTIGTEIL		TROCKENBAUWAND
	MAUERWERK		INSTALLATIONSWAND
	STAHLBETON		MAGER-, WALZBETON
	KASSETTENWAND		SAUBERKEITSSCHICHT
	F90-TROCKENBAUWAND		(K) = TÜRKNAUF
			(GA) = GLASAUSSCHNITT

OKF = OBERKANTE FERTIGFUSSBODEN	ABL = ABLUFT	
OKR = OBERKANTE ROHFUSSBODEN	RO = REINIGUNGSÖFFNUNG	
OK = OBERKANTE	STG = STEIGUNG	
UK = UNTERKANTE	ZUL = ZULUFT	
UKD = UNTERKANTE DECKE	BA = BODENABLAUF	
FB = FUSSBODEN	PS = PUMPENSUMPF	
BRH = BRÜSTUNGSHÖHE VON OKFF	RR = REGENROHR	
UZ = UNTERZUG	KD = ROHRSOHLE	
WS = WANDSCHLITZ	KS = KANALDECKEL	
WD = WANDDURCHBRUCH	LR = LEERROHR	
BD = BODENDURCHBRUCH	REV.ST.RV = REVISIONSSTÜCK MIT RÜCK- STAUVERSCHLUSS	
BS = BODENSCHLITZ	SF = SANDFANG	
DD = DECKENDURCHBRUCH	VSG = VERBUNDNISCHERHEITSGLAS	
DS = DECKENSCHLITZ	ESG = EINSCHIEBENSICHERHEITSGLAS	
LH = LICHTE HOHE	F = FESTVERGLASUNG	
LIO = LICHTÖFFNUNG		
SAN = SANITÄR		+1.00 OKF IM GRUNDRISS
HZG = HEIZUNG		-1.00 OKR IM GRUNDRISS
ELT = ELEKTRO		OKF IM SCHNITT
ANT = ANTENNE		OKR IM SCHNITT
RF = RETTUNGSFENSTER (min. 0,90 x 1,20 m i.L.)		
NA = NOTAUSGANG		

ALLGEMEINER HINWEIS:
 Dieser Plan ist nur mit dem Freigabevermerk des Generalunternehmers gültig.
 Alle Maße sind am Bau vom Auftragnehmer eigenverantwortlich zu prüfen,
 etwaige Abweichungen sind unverzüglich dem Planer und der Bauleitung mitzuteilen.

**VORSICHT WHG-FOLIE- NICHT TIEFER ALS 20 CM VON OKFF
 IN DIE BODENPLATTE BOHREN ODER BEFESTIGEN**

c	08.01.13	Ke	Bestandsplan
b	25.05.12	AO	Deckenraster ergänzt
a	28.03.12	AO	Innenwände an Fensterraster angepasst, Fensterschlag ergänzt
Index	Datum	Name	BESCHREIBUNG

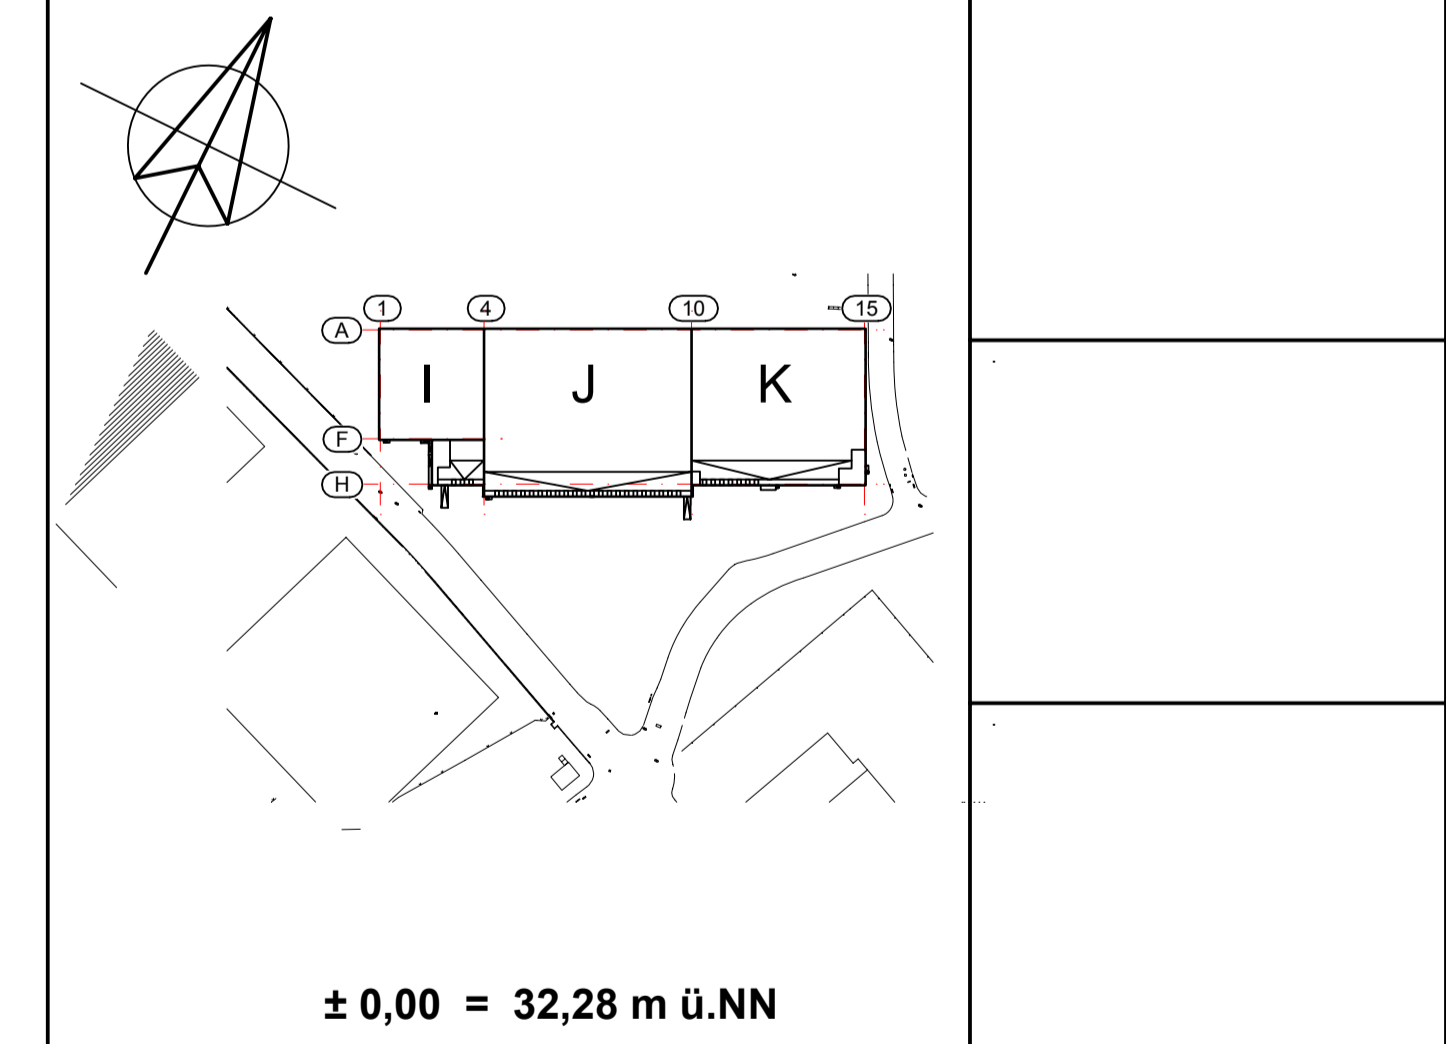

INGENIEURBÜRO DANNENBERG
 47226 Duisburg • Friedrich-Ebert-Str. 38 • Tel.: 02065 / 3066-0, Fax - 50 GmbH & Co.KG

PROJEKT		NEUBAU HALLEN I-J-K	
LIEGENSCHAFT		Gaterweg / Antwerpener Str., 47229 Duisburg	
BAUHERR	Hafen Duisburg-Rheinhausen GmbH Alte Ruhroter Straße 42-52 47119 Duisburg	Freigabe Bauherr	Datum
GENERALUNTERNEHMER	Walter Hellmich GmbH Lanterstr. 20, 47539 Dinslaken	Freigabe Generalunternehmer	Datum
BAUTEIL		EG Grundriss - Büroausbau Halle I	

PLANNINHALT							
PROJEKT-NR.	DATUM	GEZEICHNET	GEPROFT	MASTAB	GEBÄUDE	ZEICHNUNGS-NR.	INDEX
41.41	20.02.12	KE		M 1:50		A10	c