



LEGENDE :


	BETONFERTIGTEIL		TROCKENBAUWAND
	MAUERWERK		INSTALLATIONSWAND
	STAHLBETON		MAGER- / WALZBETON
	KASSETTENWAND		SAUBERKEITSSCHICHT
	F90-TROCKENBAUWAND		(K) = TÜRKNAUF
			(GA) = GLASAUSSCHNITT

OKF = OBERKANTE FERTIGFUSSBODEN	ABL = ABLUFT
OKR = OBERKANTE ROHFUSSBODEN	RO = REINIGUNGSÖFFNUNG
OK = OBERKANTE	STG = STEIGUNG
UK = UNTERKANTE	ZUL = ZULUFT
UKD = UNTERKANTE DECKE	BA = BODENABLAUF
FB = FUSSBODEN	PS = PUMPENSUMPF
BRH = BRÜSTUNGSHÖHE VON OKFF	RR = REGENROHR
UZ = UNTERZUG	RS = ROHRSOHLE
UZ = ÜBERZUG	KD = KANALDECKEL
WS = WANDSCHLITZ	KS = KANALSOHLE
WD = WANDDURCHBRUCH	LR = LEERROHR
BD = BODENDURCHBRUCH	REV.ST.RV = REVISIONSSTÜCK MIT RÜCK- STAUVERSCHLUSS
BS = BODENSCHLITZ	SF = SANDFANG
DD = DECKENDURCHBRUCH	VSG = VERBUNDSICHERHEITSGLAS
DS = DECKENSCHLITZ	ESG = EINSCHIEBENSICHERHEITSGLAS
LH = LICHTE HÖHE	F = FESTVERGLASUNG
LI = LICHTÖFFNUNG	
SAN = SANITÄR	
HZG = HEIZUNG	
ELT = ELEKTRO	
ANT = ANTENNE	
RF = RETTUNGSFENSTER (min 0,90 x 1,20 m i.L.)	
NA = NOTAUSGANG	

ALLGEMEINER HINWEIS:
Dieser Plan ist nur mit dem Freigabevermerk des Generalunternehmers gültig.
Alle Maße sind am Bau vom Auftragnehmer eigenverantwortlich zu prüfen,
etwaige Abweichungen sind unverzüglich dem Planer und der Bauleitung mitzuteilen.

**VORSICHT WHG-FOLIE- NICHT TIEFER ALS 20 CM VON OKFF
IN DIE BODENPLATTE BOHREN ODER BEFESTIGEN**

Index	Datum	Name	BESCHREIBUNG
a	08.01.13	Ke	Bestandsplan, Deckenhöhen ergänzt
d	09.10.12	Ke	Bestandszeichnung, Deckenraster aktualisiert
c	21.06.12	Ke	Fußhöhe 2,75 m i.L. einheitlich, Küchenzeile ergänzt
b	25.05.12	Ke	Deckenraster ergänzt, PVC-Bodenbeläge ergänzt
a	02.05.12	AO	Türen verschoben

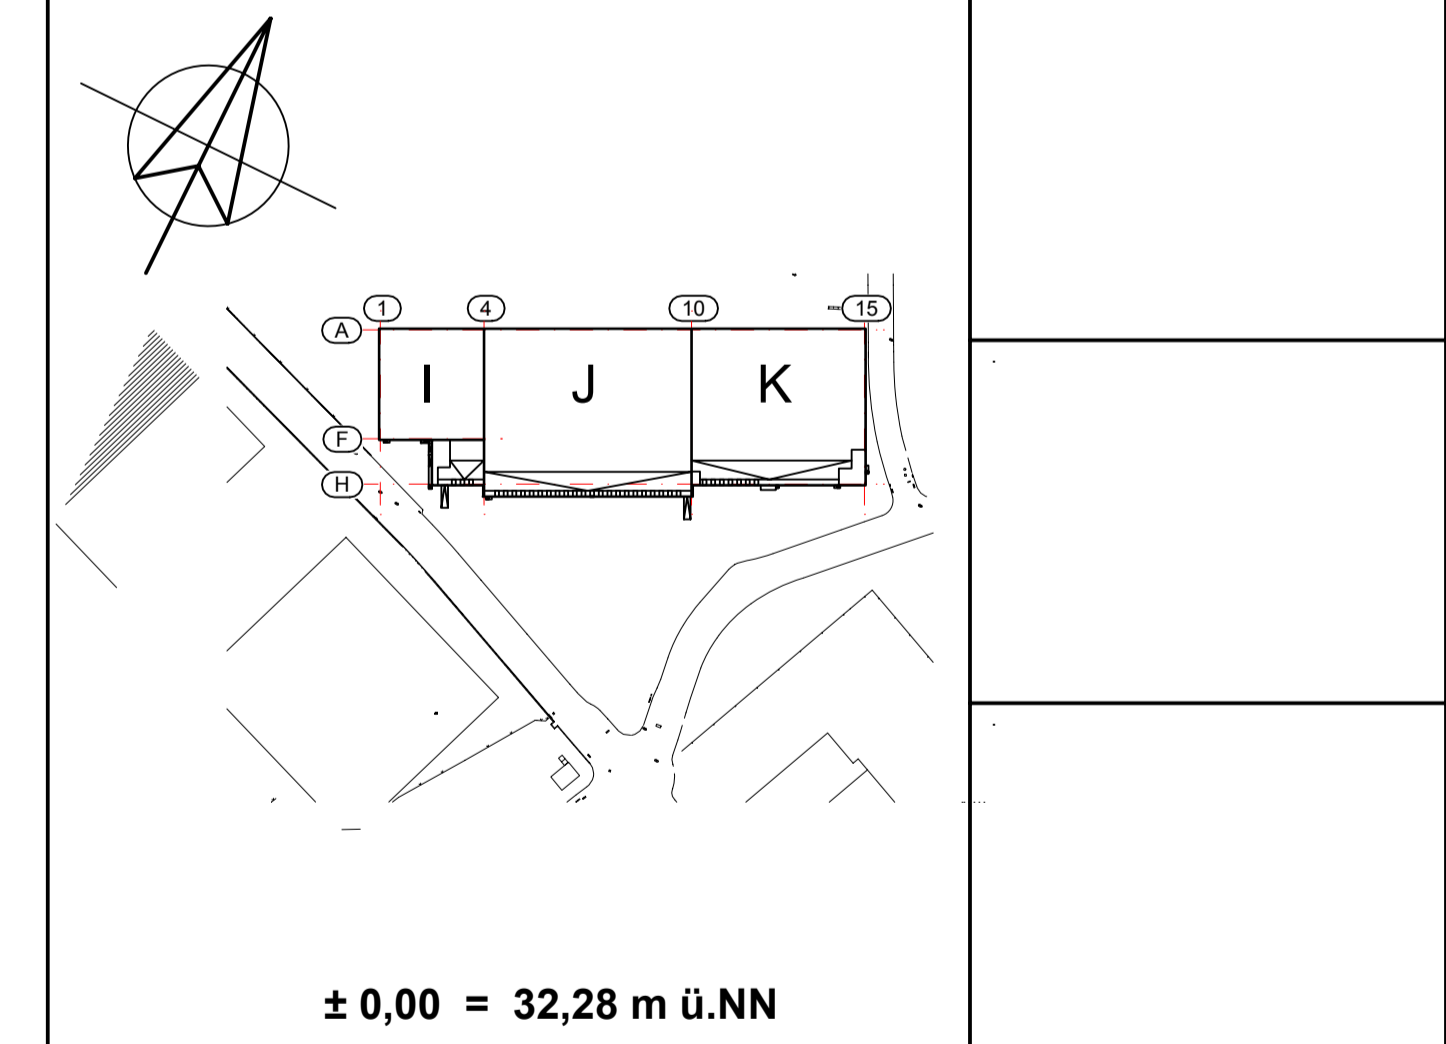

INGENIEURBÜRO DANNENBERG
47226 Duisburg • Friedrich-Ebert-Str. 38 • Tel.: 02065 / 3066-0, Fax - 50 GmbH & Co.KG

PROJEKT	NEUBAU HALLEN I-J-K		
LIEGENSCHAFT	Gaterweg / Antwerpener Str., 47229 Duisburg		
BAUHERR	Hafen Duisburg-Rheinhausen GmbH Alte Ruhrorter Straße 42-52 47119 Duisburg	Freigabe Bauherr	Datum
GENERALUNTERNEHMER	Walter Hellmich GmbH Lanterstr. 20, 47539 Dinslaken	Freigabe Generalunternehmer	Datum
BAUTEIL	2.OG Grundriss - Büroausbau Halle I		

PLANNHALT							
PROJEKT-NR.	DATUM	GEZEICHNET	GEPROFT	MASSSTAB	GEBAUDE	ZEICHNUNGS-NR.	INDEX
41.41	20.02.12	KE		M 1:50		A12	e