


LEGENDE :

	BETONFERTIGTEIL		TROCKENBAUWAND
	MAUERWERK		INSTALLATIONSWAND
	STAHLBETON		MAGER-, WALZBETON
	KASSETTENWAND		SAUBERKEITSSCHICHT
	F90-TROCKENBAUWAND		(K) = TÜRKNAUF
			(GA) = GLASAUSSCHNITT

OKF = OBERKANTE FERTIGFUSSBODEN	ABL = ABLUFT	
OKR = OBERKANTE ROHFUSSBODEN	RO = REINIGUNGSÖFFNUNG	
OK = OBERKANTE	STG = STEIGUNG	
UK = UNTERKANTE	ZUL = ZULUFT	
UKD = UNTERKANTE DECKE	BA = BODENABLAUF	
FB = FUSSBODEN	PS = PUMPENSUMPF	
BRH = BRÜSTUNGSHÖHE VON OKFF	RR = REGENROHR	
UZ = UNTERZUG	RS = ROHRSOHLE	
ÜZ = ÜBERZUG	KD = KANALDECKEL	
WS = WANDSCHLITZ	KS = KANALSOHLE	
WD = WAND DURCHBRUCH	LR = LEERROHR	
BD = BODEN DURCHBRUCH	REV.ST.RV = REVISIONSSTÜCK MIT RÜCKSTAUVERSCHLUSS	
BS = BODENSCHLITZ	SF = SANDFANG	
DD = DECKEN DURCHBRUCH	VSG = VERBUNDSICHERHEITSGLAS	
DS = DECKENSCHLITZ	ESG = EINSCHIEBENSICHERHEITSGLAS	
LH = LICHTE HÖHE	F = FESTVERGLASUNG	
LIÖ = LICHTÖFFNUNG		
SAN = SANITÄR		+1.00 OKF IM GRUNDRISS
HZG = HEIZUNG		-1.00 OKR IM GRUNDRISS
ELT = ELEKTRO		OKF IM SCHNITT
ANT = ANTENNE		OKR IM SCHNITT
RF = RETTUNGSFENSTER (min. 0,90 x 1,20 m i.L.)		
NA = NOTAUSGANG		

ALLGEMEINER HINWEIS:
 Dieser Plan ist nur mit dem Freigabevermerk des Generalunternehmers gültig.
 Alle Maße sind am Bau vom Auftragnehmer eigenverantwortlich zu prüfen, etwaige Abweichungen sind unverzüglich dem Planer und der Bauleitung mitzuteilen.

VORSICHT WHG-FOLIE- NICHT TIEFER ALS 20 CM VON OKFF IN DIE BODENPLATTE BOHREN ODER BEFESTIGEN

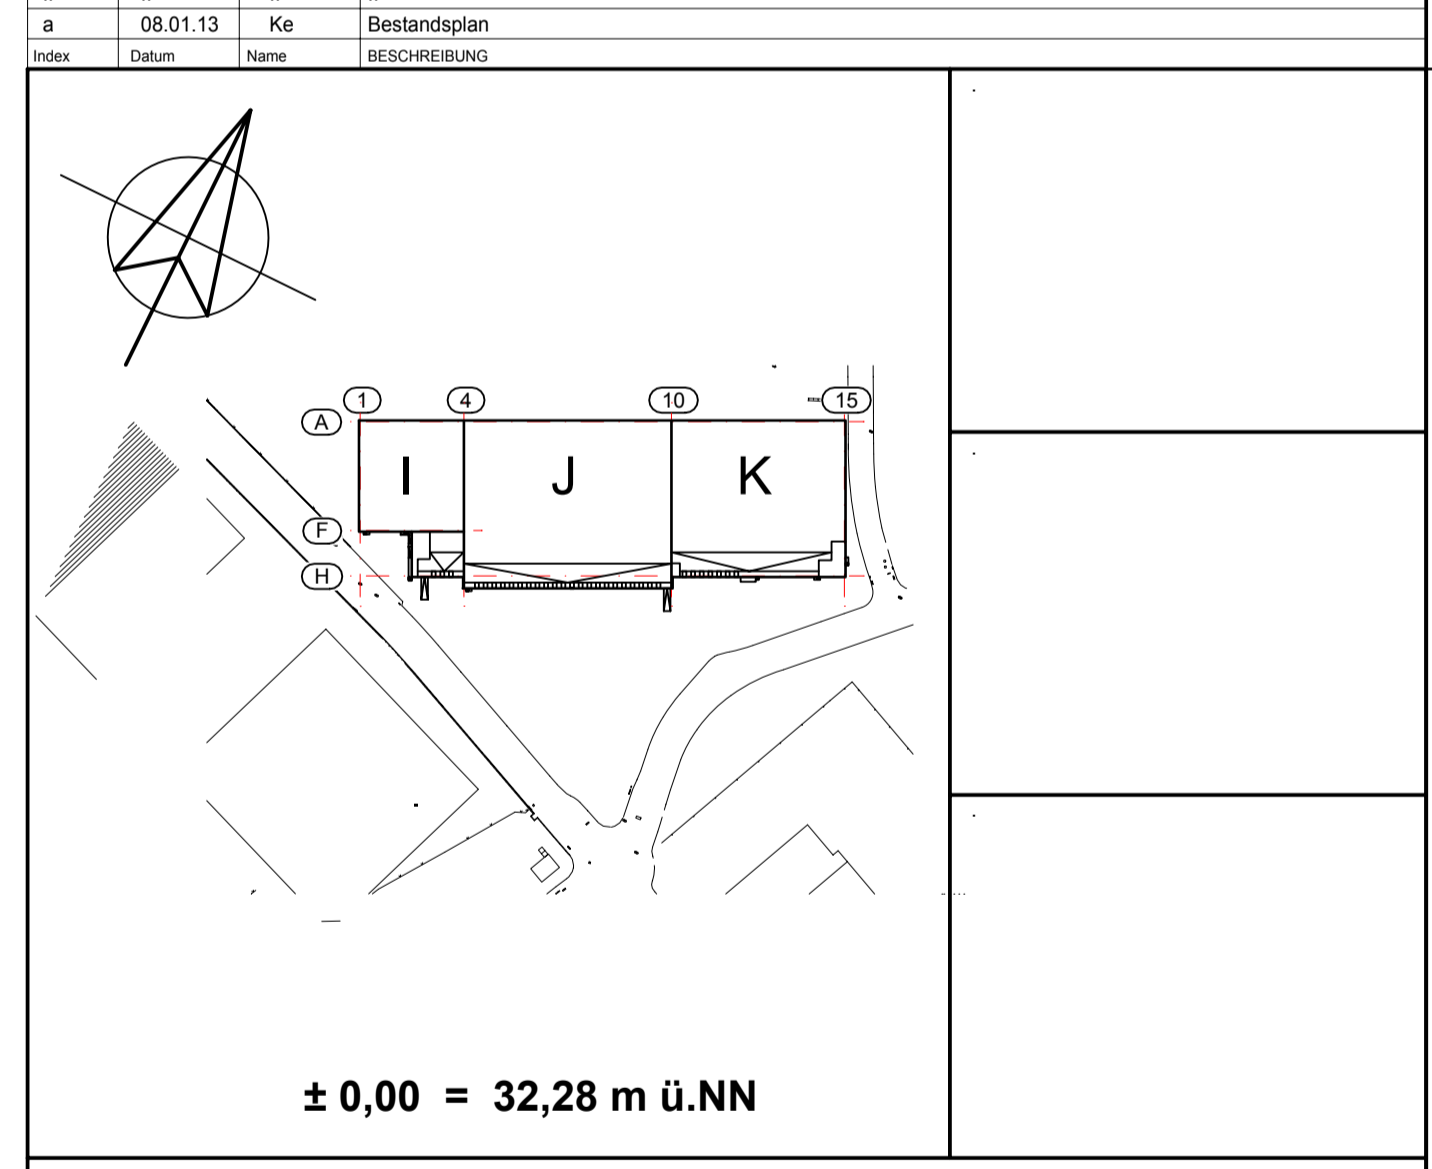

INGENIEURBÜRO DANNENBERG 47226 Duisburg • Friedrich-Ebert-Str. 38 • Tel.: 02065 / 3066 - 0, Fax - 50 GmbH & Co.KG						
PROJEKT NEUBAU HALLEN I-J-K						
LIEGENSCHAFT Gaterweg / Antwerpener Str., 47229 Duisburg						
BAUHERR Hafen Duisburg-Rheinhausen GmbH Alte Ruhrorter Straße 42-52 47119 Duisburg						Freigabe Bauherr Datum
GENERALUNTERNEHMER Walter Hellmich GmbH Lanterstr. 20, 47539 Dinslaken						Freigabe Generalunternehmer Datum
BAUTEIL Schnitt Achse 2' - Halle I - Büro						
PLANINHALT Bestandsplan						
PROJEKT-NR.	DATUM	GEZEICHNET	GEPRÜFT	MASSSTAB	GEBÄUDE	ZEICHNUNG-NR. INDEX
41.41	15.02.12	KE		M 1:50		A20 a